


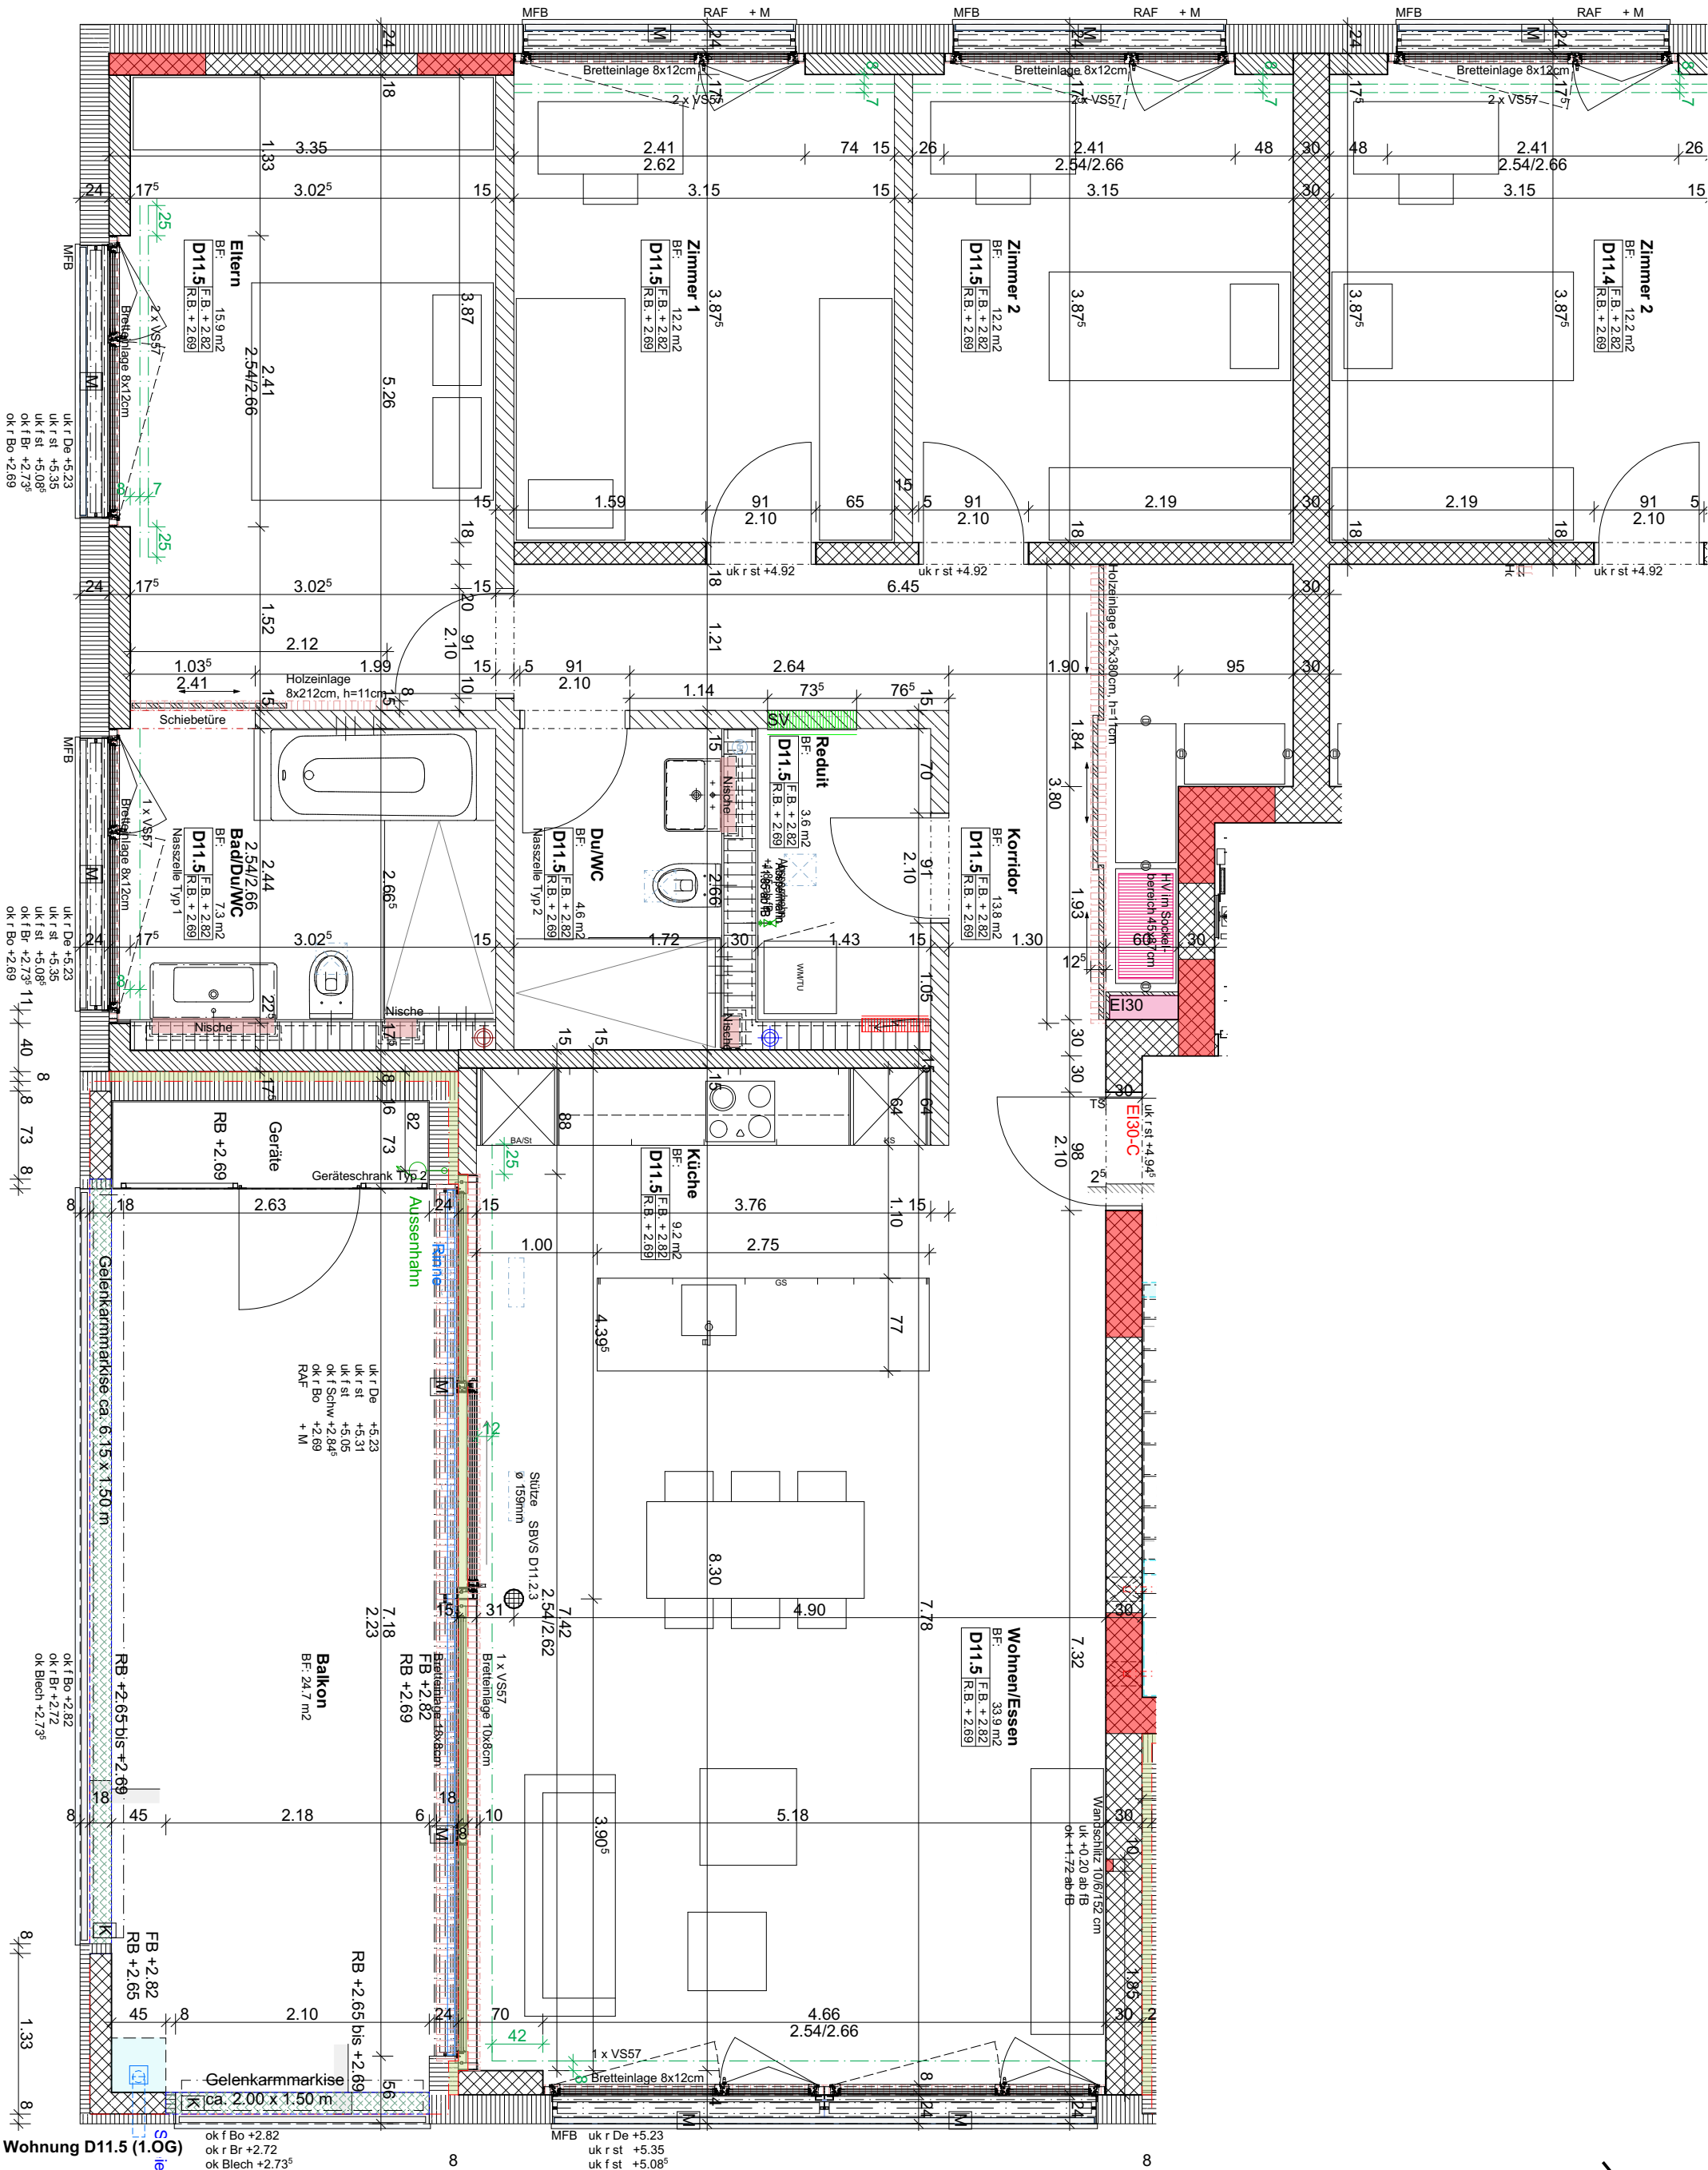

Wohnung D11.5 (1.OG)

Käuferschaft:

Unterschrift:

Ort, Datum:

Wohnüberbauung "Ledipark"

BAUHERRSCHAFT:

AUSFÜHRUNG: Wohnung D11.5 (1.OG)

6037 Root  
Kalenbühlstrasse  
Baukonsortium Oberfeld  
vertreten durch Jego AG, 6331 Hünenberg  
Grundausbau(Verkauf)

± 0.00 = 457.00 m.ü.M.

TOTALUNTERNEHMER  
IMMOBILIEN  
ARCHITEKTUR & BAULEITUNG  
JEGO AG  
ROTHUSSTRASSE 5B - POSTFACH 144 - 6331 HÜNENBERG  
TELEFON 041 790 52 20 - FAX 041 790 52 40  
INFO@JEGO.CH - WWW.JEGO.CH

JEGO

MST: 1:50  
PLAN-NR: 264.D11.5  
DATUM: 12.05.2022  
REV: 11.06.2024

REVISIONSPLAN